


Straßenbeleuchtung Buchhalde

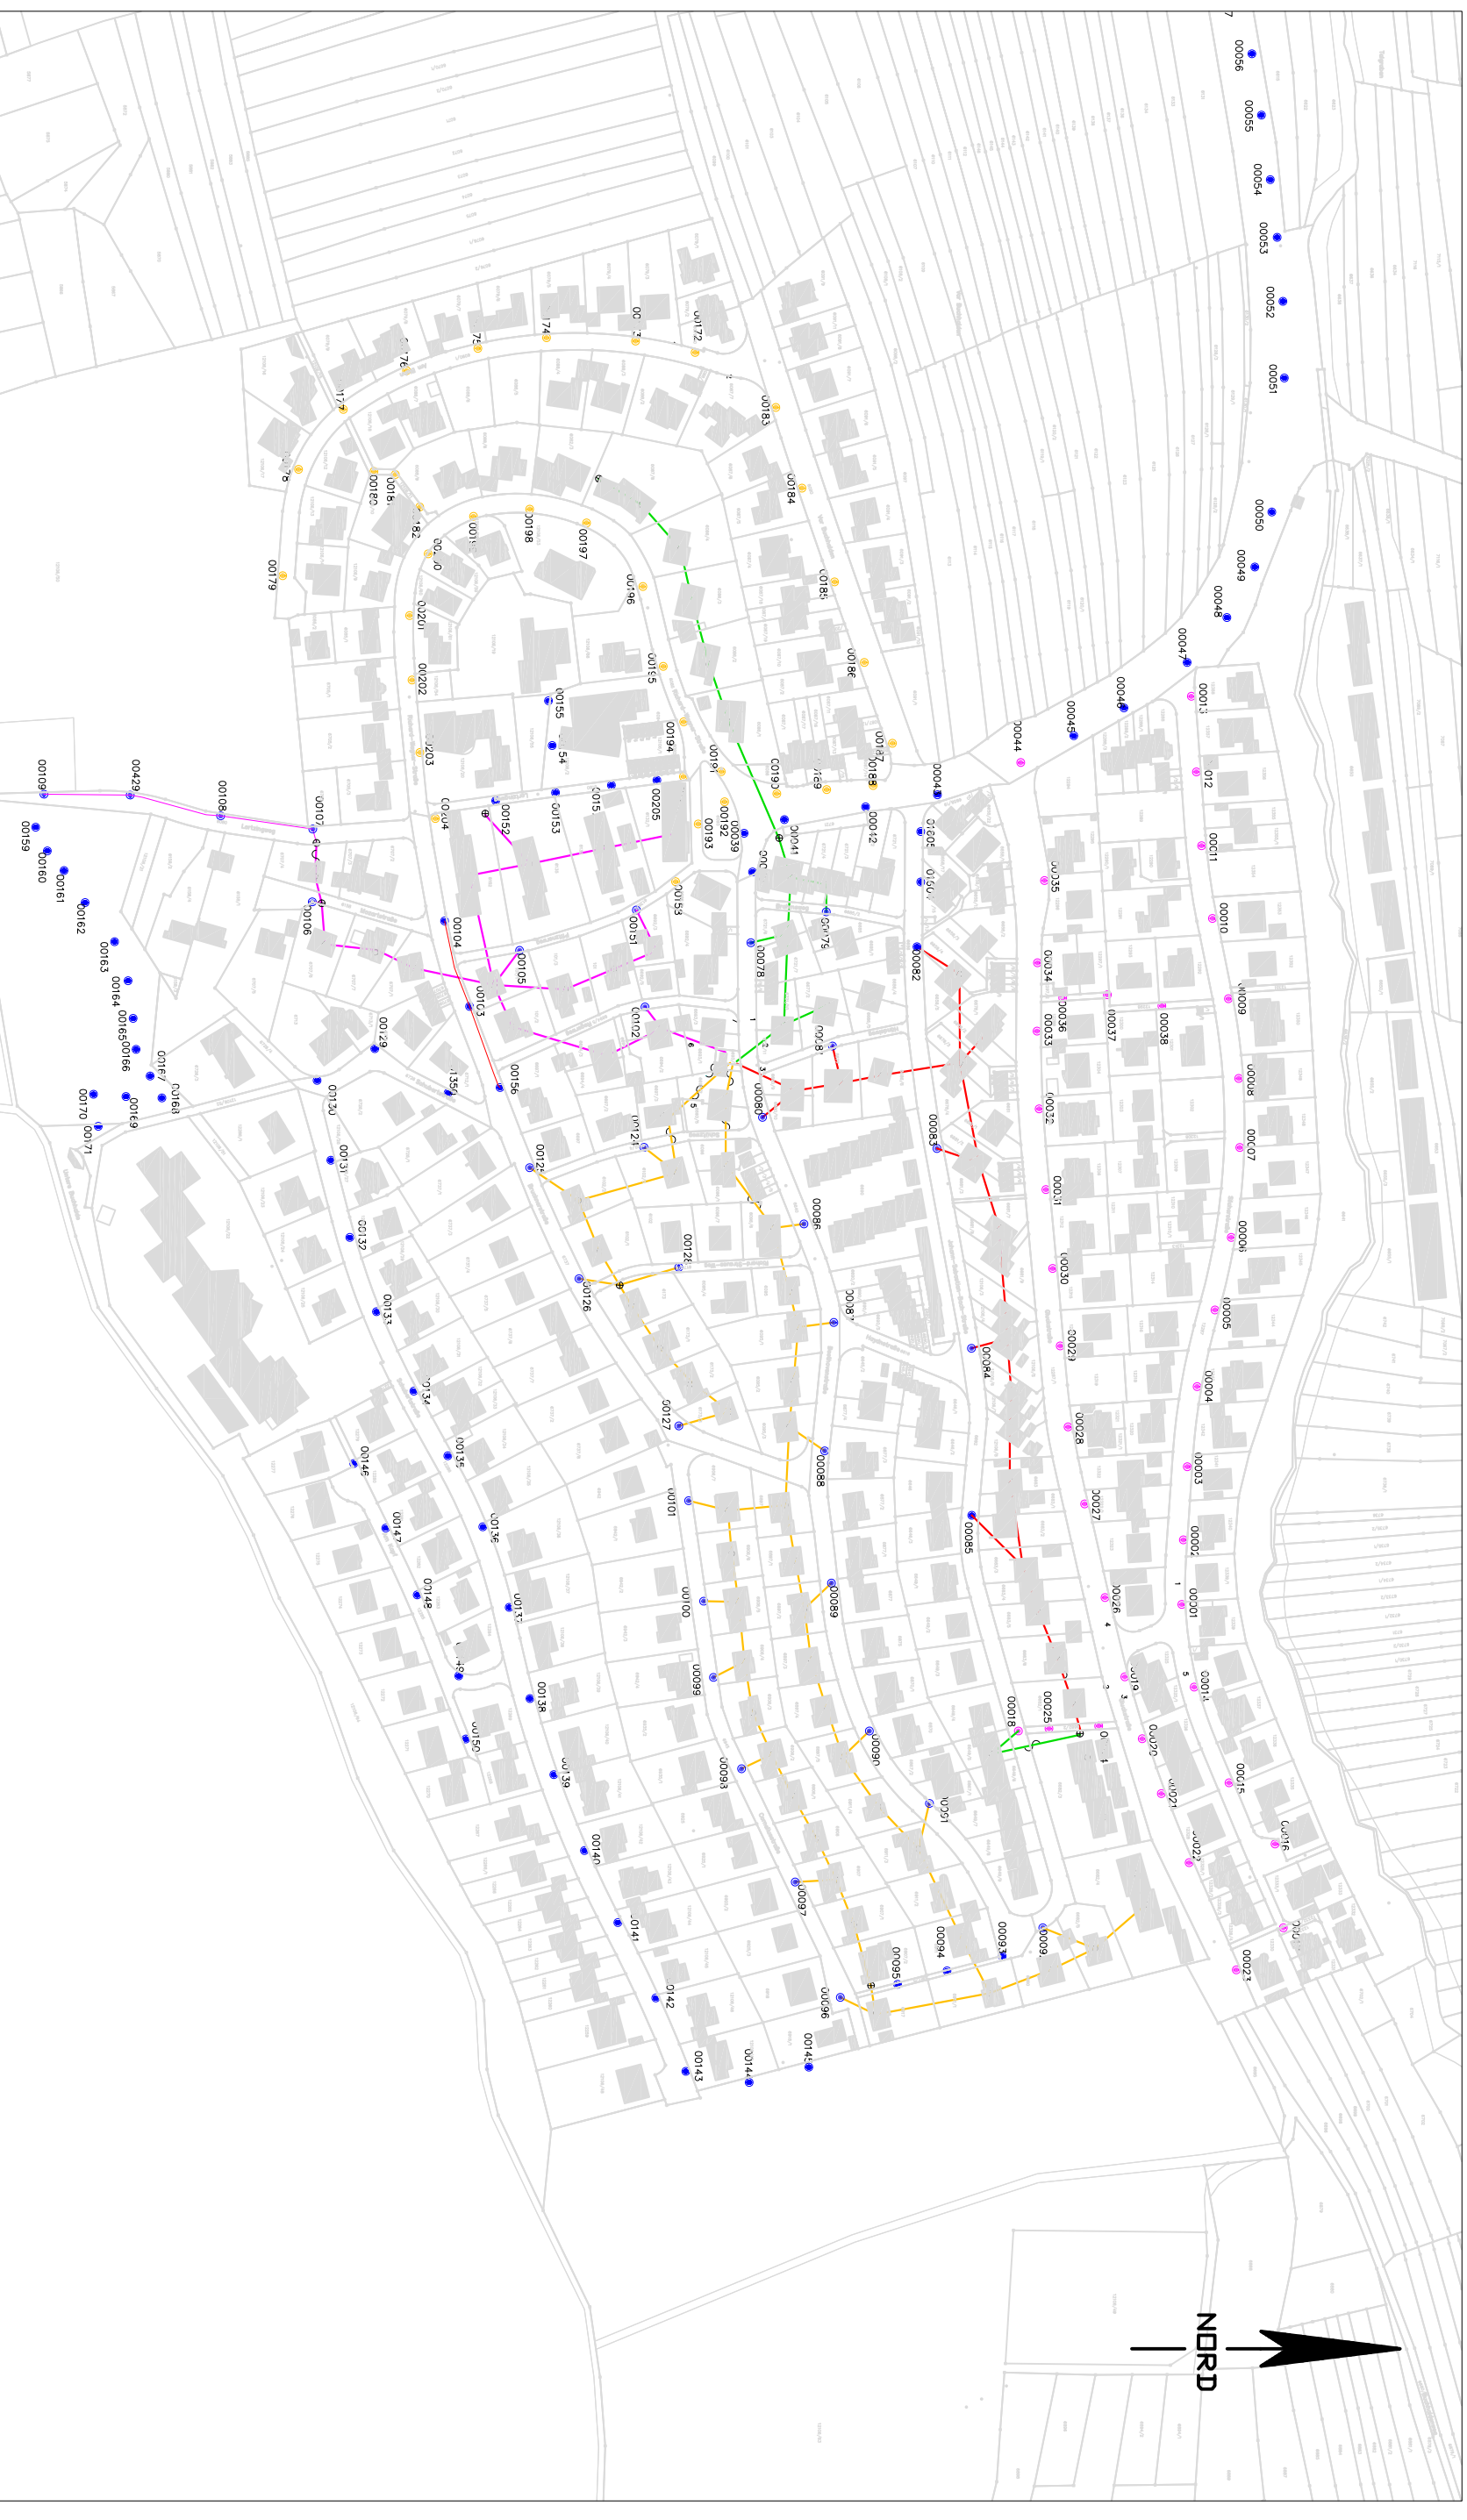

Projekt:

Bestandsplan
Straßenbeleuchtung in Dettingen-Buchhalde

Datum: 22.04.2022 erstellt: Rainer Kriele (Bauamt Dettingen an der Erms)



Beleuchtungseinheit

farbige Linie = Freileitung